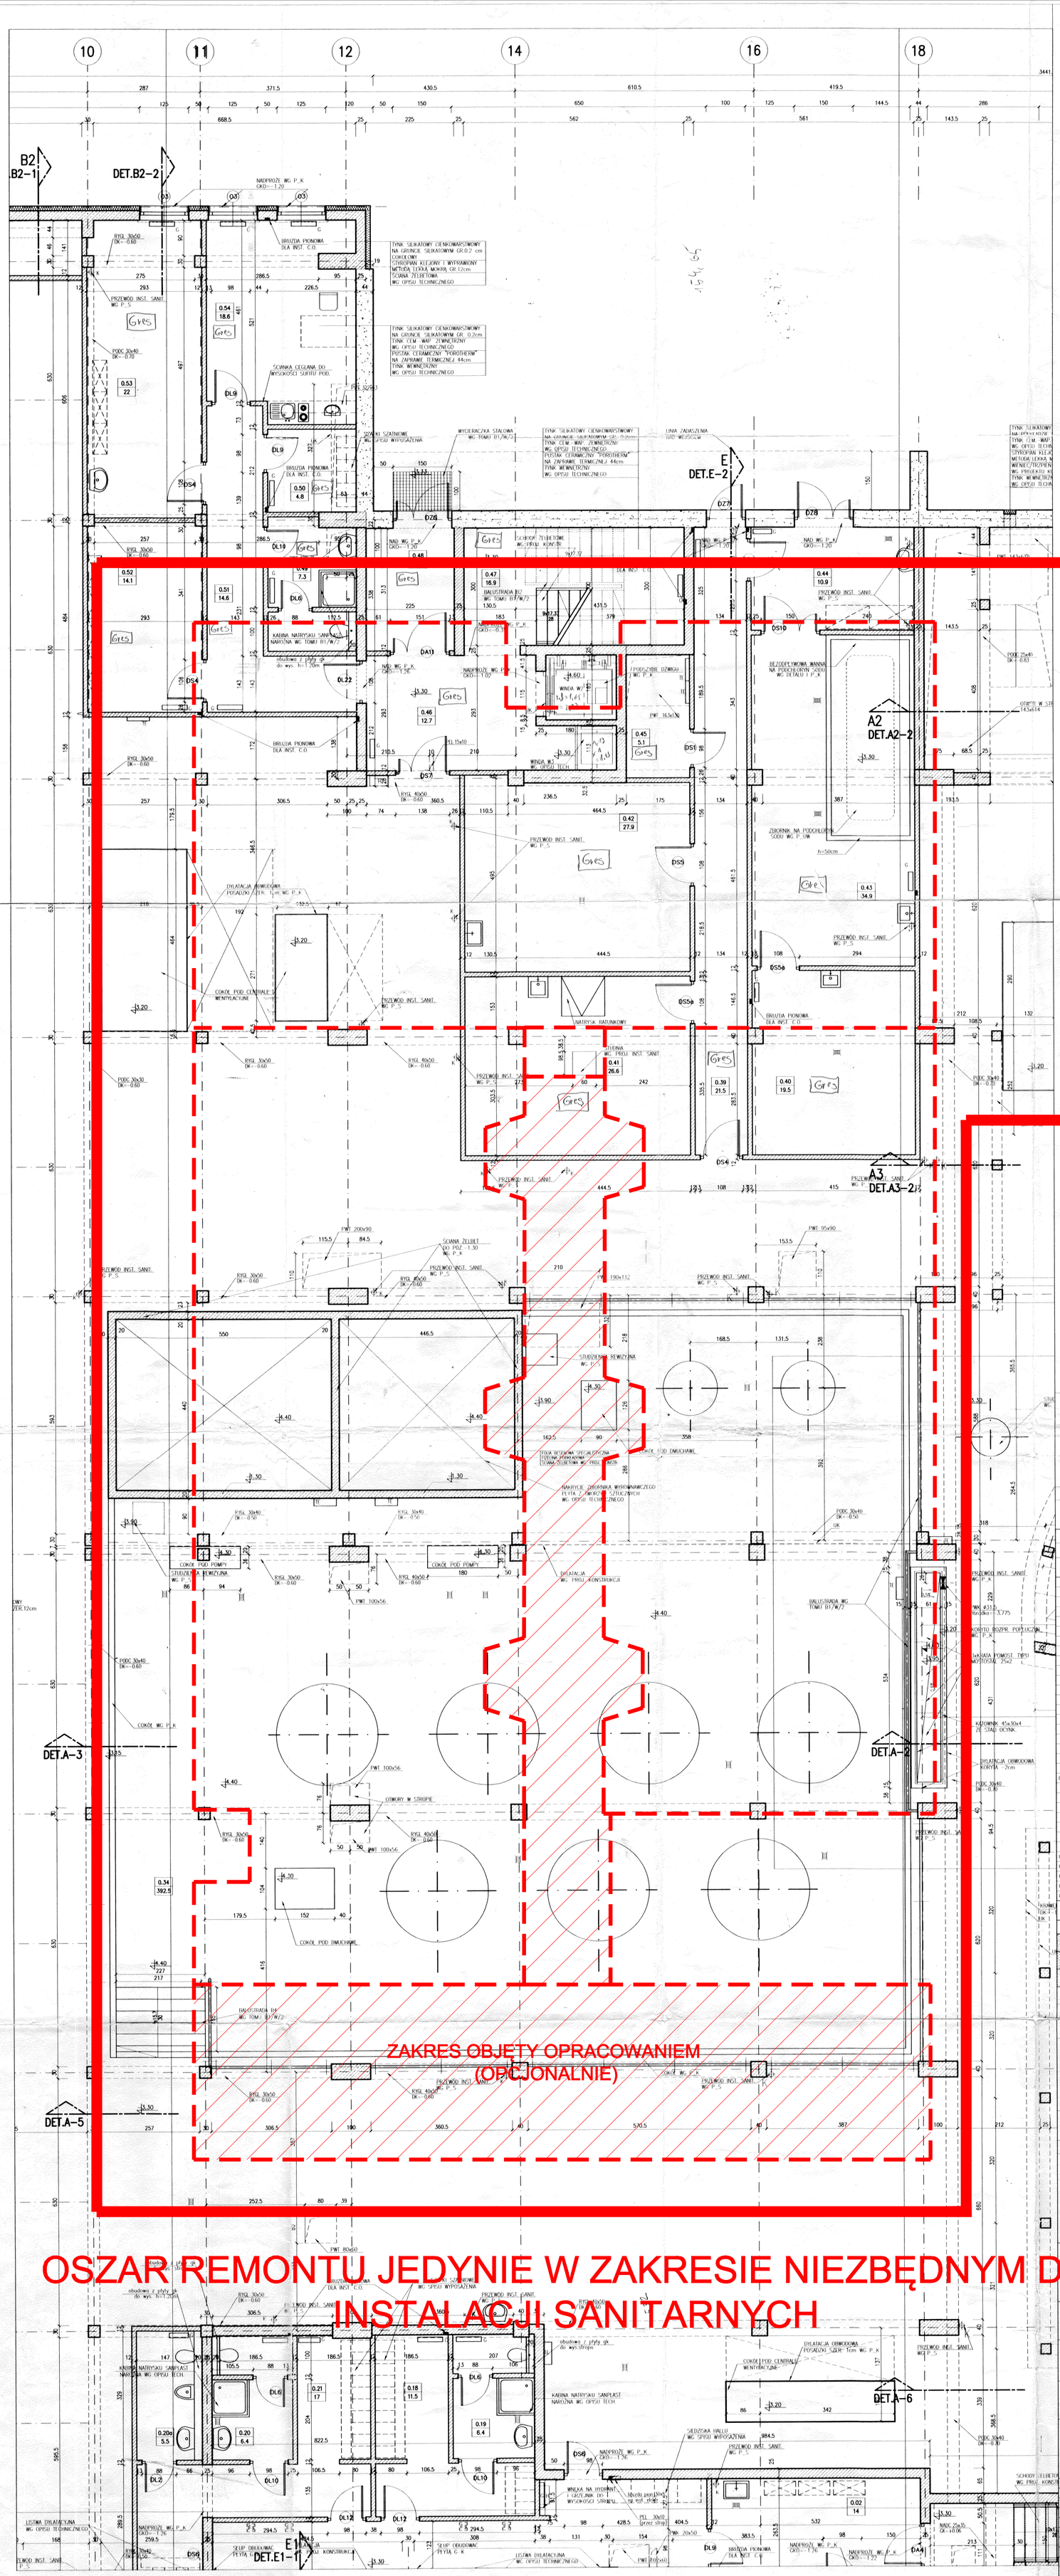

BILANS POWIERZCHNI

NR POM.	NAZWA POMIESZCZENIA	RODZAJ POSADZKI	POW. NETTO	POW. UŻYTK.	NR POM.	NAZWA POMIESZCZENIA	RODZAJ POSADZKI	POW. NETTO	POW. UŻYTK.
0.01	Klatka schodowa K1	–	6.5	6.5	0.29	Korytarz techniczny	–	15.5	15.5
0.02	Pom. gosp.	–	14	14	0.30	Węzeł cieplny	–	100	100
0.03	Maszynownia windy W1	–	11.2	11.2	0.31	Wentylatornia	–	234.6	234.6
0.04	Recepcja hallu wejśc.	–	12.5	12.5	0.32	Klatka schodowa K3	–	18.2	18.2
0.05	Recepcja hallu saun	–	12.5	12.5	0.33	Podbasenie 2	–	964	964
0.06	Sauna fińska 1	–	7	7	0.34	Stacja uzdatn. wody	–	392.5	392.5
0.07	Sauna fińska 2	–	7.1	7.1	0.35	Klatka schodowa K4	–	9.4	9.4
0.08	Hall wypoczynk. saun	–	156.6	156.6	0.36	Komora wentylac. 4	–	58.3	58.3
0.09	Natryski sauny	–	12.7	12.7	0.37	Podbasenie 1	–	499.6	499.6
0.10	Zespół saun parowych	–	12.6	12.6	0.38	Komora wentylac.3	–	13.9	13.9
0.11	WC niepełnosprawnych	–	5.3	5.3	0.39	Korytarz	–	21.5	21.5
0.12	Korytarz	–	13	13	0.40	Dozow. podchl. sodu	–	19.5	19.5
0.13	Pom. sanit. męskie	–	9.4	9.4	0.41	Pom. na regulator pH	–	26.6	26.6
0.14	Szatnia męska	–	16.6	16.6	0.42	Pom. na koagulanty	–	27.9	27.9
0.15	Szatnia damska	–	16.6	16.6	0.43	Magazyn podchl. sodu	–	34.9	34.9
0.16	Pom. sanit.damskie	–	9.7	9.7	0.44	Przedsionek	–	10.9	10.9
0.17	Hall zesp. odn. biol	–	53.4	53.4	0.45	Maszynownia windy W2	–	5.1	5.1
0.18	Szatnia damska pers	–	11.5	11.5	0.46	Korytarz	–	12.7	12.7
0.19	WC damski personelu	–	6.4	6.4	0.47	Klatka schodowa K2	–	16.9	16.9
0.20	WC męski personelu	–	6.4	6.4	0.48	Wiatrołap	–	7	7
0.20a	Pom.hig.osob.kobiet	–	5.5	5.5	0.49	WC techników	–	7.3	7.3
0.21	Szatnia męmska pers	–	17	17	0.50	Szatnia techników	–	4.8	4.8
0.22	Solarium	–	6.8	6.8	0.51	Korytarz	–	14.6	14.6
0.23	Solarium	–	6.8	6.8	0.52	Mag. podręczny	–	14.1	14.1
0.24	Szatnia niepełnospr.	–	5.5	5.5	0.53	Warsztat	–	22	22
0.25	Korytarz	–	7.4	7.4	0.54	Pom. techników	–	18.6	18.6
0.26	Pom. masażu	–	18.6	18.6	0.55	Komora wentylac. 2	–	81.8	81.8
0.27	Pom. techniczne	–	14.2	14.2	0.56	Komora wentylac. 1	–	33.8	33.8
0.28a	Część SN ZE	–	2.8	2.8		OGÓŁEM SUMA POWIERZCHNI		3200.3	3200.3
0.28b	Część SN Inwestora	–	5.9	5.9					
0.28c	Komora transformator	–	2.8	2.8		POWIERZCHNIA CAŁKOWITA		100	
0.28d	Pom.rozdzielni nn	–	8.6	8.6		KUBATURA		0.0	
0.28e	Pom. techniczne	–	11.6	11.6					

LEGENDA OZNACZEŃ:

OZNACZENIA MATERIAŁÓW:

zelbet; cegła; beton; beton komórkowy; żwir; grunt

OZNACZENIA SKRÓTOWE

GKO	górna krawędź otworu	GK	górna krawędź	RD	rynna dachowa
DKO	dolna krawędź otworu	DK	dolna krawędź	RS	rura spustowa
PODC	podciąg	PH	wysokość parapetu	UK	uskok konstrukcji

NDP nadproże; RGL rygiel ramy

- K C.O. – PION KANALIZACYJNY WG P_S
- C.O. – SZAFKA ROZDZIELCZA C.O. WG P_C.O.
- G – GRZEJNIK WG INST. C.O. WG P_C.O.
- TE – TABLICA ELEKTRYCZNA WG P_EL
- HY – HYDRANT WG. P_S
- SZ – SUSZARKA

P_S – PROJEKT INSTALACJI SANITARNYCH; P_C.O. – PROJEKT INSTALACJI CENTR. OGRZEWANIA; P_K – PROJEKT KONSTRUKCYJNY; P_EL – PROJEKT INSTALACJI ELEKTRYCZNYCH; P_UW – PROJEKT UZDATNIANIA WODY; P_WT – PROJEKT INSTALACJI WENTYLACJINEJ

UWAGA: A–ŚCIANY Z POROTHERMU PRZEMURować LUB SKOTWIĆ ZE ŚCIANAMI Z CEGŁY
B–DLA DRZWI WEWNĘTRZNYCH –DA –WYSOKOŚĆ NADPROŻY Hn=208cm
C–DLA DRZWI WEWNĘTRZNYCH –DA –WYSOKOŚĆ NADPROŻY Hn=208cm

OZNACZENIA PRZEBIĆ:

PRZYKŁAD OZNACZEŃ PRZEBIĆ:

PCO przebicie dla instalacji c.o.; PCW przebicie dla instalacji wod-kan; PWT przebicie dla instalacji wentylacyjnej; PWT 30x30 przebicie dla instalacji wentylacyjnej dotyczy podłogi; PWT 100x25 przebicie dla instalacji wentylacyjnej górna krawędź otworu +4.56m od zera projektu

przebicie w stropie (w suficie); przebicie w podłodze; przebicie w ścianie

DOKUMENTACJA POWYKONAWCZA
Z. MARCINIAK S.A.
66-400 Gorzów Wlkp., ul. Podmiejska 15c
Centrum Sportowo-Rehabilitacyjne
ul. Słowiańska, Gorzów Wlkp.
02. LIP. 2001
PRZEKAZANO DOKUMENTACJĘ
BUDINWEST Z. MARCINIAK S.A.

NR ZMIANY		DATA
2		PODPIS
1		DATA
		PODPIS

ZARZĄD MIASTA GORZOWA WLKP.
66-400 Gorzów Wlkp. ul. Sikorskiego 3–4
tel. 095 721–95–00
INWESTOR

BUDINWEST s.c.
66–400 Gorzów Wlkp. ul. Pocztowa 3
tel. 095 735–20–40 e–mail: budinwest2@shaco.pl
INŻ.KONTRAKTU mgr.inż. Janusz Kołosiewicz

Z.MARCINIAK SA
66–400 Gorzów Wlkp. ul. Podmiejska 15c
095 721–69–10 e–mail: zmarcinlak@zmarcinlak.com
GENERALNY WYKONAWCA

FIRMA ARCHITEKTONICZNA
ETC TUDIO
50-023 Wrocław, ul. Bogusławskiego 14
tel.: 0-71 78-79-720, fax: 78-79-753
e-mail: biuro@etco.com.pl
GENERALNY PROJEKTANT

AUTOR	arch. Marek Romaniszyn	
NR UPRAWN.	308/93/UW	
AUTOR	arch. Tomasz Markowski	
NR UPRAWN.	410/92/UW	
OPRACOWANIE	arch. Paweł Bartela	
SPRWDZAJĄCY	arch. Michał Wyczałkowski	
NR UPR	73/93/UW	

CENTRUM SPORTOWO–REHABILITACYJNE
Gorzów Wlkp. ul. Słowiańska
PROJEKT

KRYTA PŁYWALNIA SPORTOWO–REKREACYJNA
OBIEKT

RZUT PIWNICY CZĘŚĆ "C"

ETC–B1/W/1/3–1

BRANŻA	ARCHITEKTURA
FAZA	PROJ. WYKONAWCZY
KOD	GrzB–pwr0.dwg
DATA	06.2001
SKALA	1:50